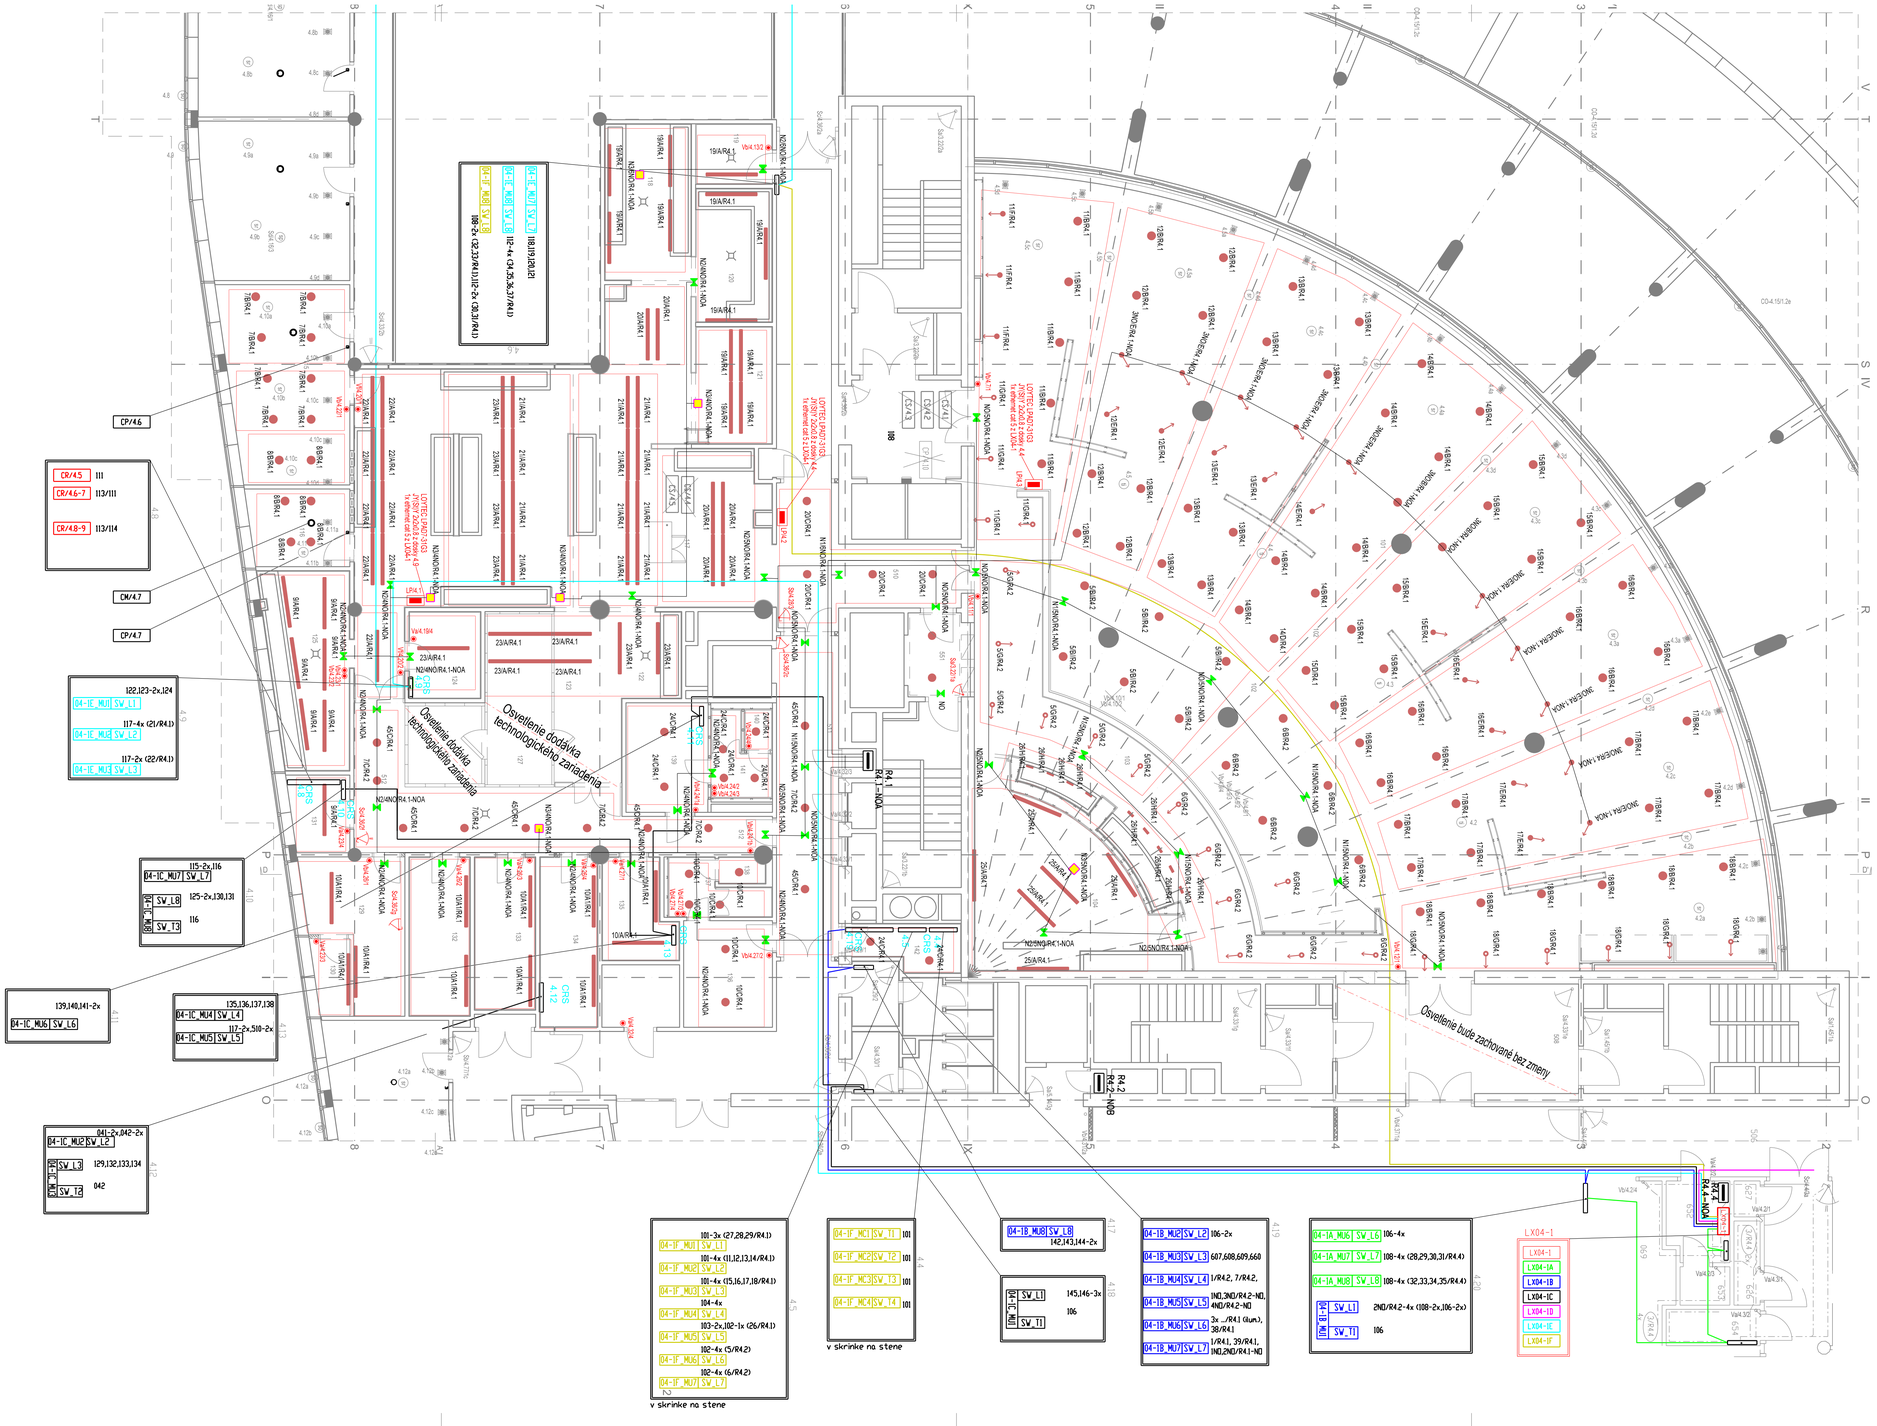

LEGENDA:

A - Navrhované svietidlo LED, 230V, 54W, IP66,
TREVOS PRIMA 1.5ft PC 8000/840 (samostatné obstarávanie)

A1 - Navrhované svietidlo LED, 230V, 54W, IP66,montáž na stenu
TREVOS PRIMA 1.5ft PC 8000/840 (samostatné obstarávanie)

B - Navrhované svietidlo LED, 230V, 10.2W, IP20, 3000K
Ilu Work Downlight, ERCO, riadenie 1-10V

C - Svietidlo LED so senzorom, zabudované, 230V, 17.3W, IP20, RS PRO DL 200 SC

D - Navrhované svietidlo LED, 230V, 16.9W, IP20, 3000K
Ilu Work Downlight, ERCO, riadenie 1-10V

E - Navrhované svietidlo LED, 230V, 12.4W, IP20, 3000K
Quinta Recessed spotlight, lens flood, ERCO, riadenie 1-10V

F - Navrhované svietidlo LED, 230V, 12.4W, IP20, 3000K
Quinta Recessed floodlight, oval flood, ERCO, riadenie 1-10V

G - Navrhované svietidlo LED, 230V, 12.4W, IP20, 3000K
Qiinta Recessed floodlight, oval wide flood, ERCO, riadenie 1-10V

H - Navrhované svietidlo LED, 230V, 18.6W, IP20, 3000K
Compar Downlight, ERCO, riadenie 1-10V

N1 - Navrhované svietidlo núdzového osvetlenia s piktogramom, LED,
230V, 1.6W, IP42, montáž na strop, CEAG Crystalline 19021 CG-S
Svietidlá sú vybavené adresným modulom do systému CBS, ktorý buďú ako predpríprava a nebudú zapojené

N2 - Núdzové svietidlo LED na strop, antiprašné, symetrické charakteristika
230V, 1x3.9W, IP41, montáž na strop, CEAG
Svietidlá sú vybavené adresným modulom do systému CBS, ktorý buďú ako predpríprava a nebudú zapojené

N3 - Navrhované svietidlo núdzového osvetlenia s piktogramom, LED,
230V, 2.7W, IP65, montáž na strop, CEAG RescueTech EC CG-S
Svietidlá sú vybavené adresným modulom do systému CBS, ktorý buďú ako predpríprava a nebudú zapojené

N4 - Navrhované svietidlo núdzového osvetlenia, LED,
230V, 5.4W, IP66, montáž na strop, CEAG RescueTech SU CG-S
Svietidlá sú vybavené adresným modulom do systému CBS, ktorý buďú ako predpríprava a nebudú zapojené

Dotykový displej LDVTEC LPAD7-3002

Tlačítko bezpotenciálnil

Detektor pohybu

Núdzové osvetlenie okruh 3NO bude v jedální spínané súčasne s hlavným osvetlením systémom MaR (CRS).

Projekt počíta s využitím jestvujúcich detektorov pohybu, tlačítok a kabeláže k nim.

Rozvodné dosky 4.4 a 4.5 budú presunuté do miestnosti 142.

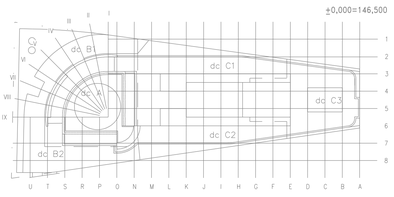

NÁRODNÁ BANKA SLOVENSKA

ÚSTREDIE BRATISLAVA

STUPEŇ Projekt skutočného vyhotovenia			Johnson Controls JOHNSON CONTROLS INTL spol. s r.o. PRIBINOVA 19 811 09 BRATISLAVA SLOVENSKÁ REPUBLIKA
PROFESIA	MaR	ZODP. PROJ.	Ing. Július Litavský
		VYPRACOVAL	Ing. Rastislav Oravec, Ing. Vladimír Bencurík
AUTOR PROJEKTU		KRESLIL	Ing. Rastislav Oravec, Ing. Vladimír Bencurík
NÁZOV STAVBY	NÁRODNÁ BANKA SLOVENSKA - ÚSTREDIE BRATISLAVA REKONŠTRUKCIA JEDÁLNE A KYCHYNE		DÁTUM: 04/2025
CASť	BUDOVA NBS PS-6b RIADIACI SYSTÉM OSVETLENIA / MIESTNOSTI		FORMÁT: 10 x A4
NÁZOV VÝKRESU	DISPOZÍCIA OBLAST JEDÁLEŇ, KUCHYŇA		ZÁKAZK. ČÍSLO
		MIERKA: 1 : 75	ČÍSLO VÝKRESU: 01
INVESTOR	NÁRODNÁ BANKA SLOVENSKA, BRATISLAVA		CAD SUBOR